Département du Lot

Commune de GLANES

Alimentation en Eau Potable
Renouvellement de canalisation

SERVICE ADS
20 DEC. 2018
ENREGISTREMENT

Ref :

Plan de récolement

Echelle :	Date :	REC
1 / 1000	1 février 2018	
		A.E.P

APH
AUDUBERT TP
Le Bourg
46100 Glanes
Tel/Fax : 05 65 33 43 66

ETB Réseaux
le bourg
46150 MONTGESTY
Tel 06 65 21 21 23 Fax 06 65 21 21 21
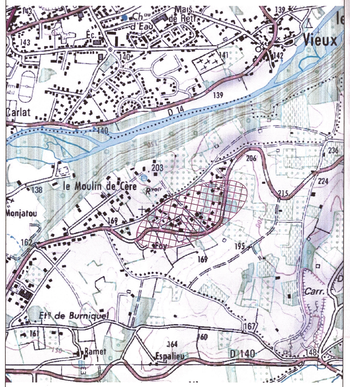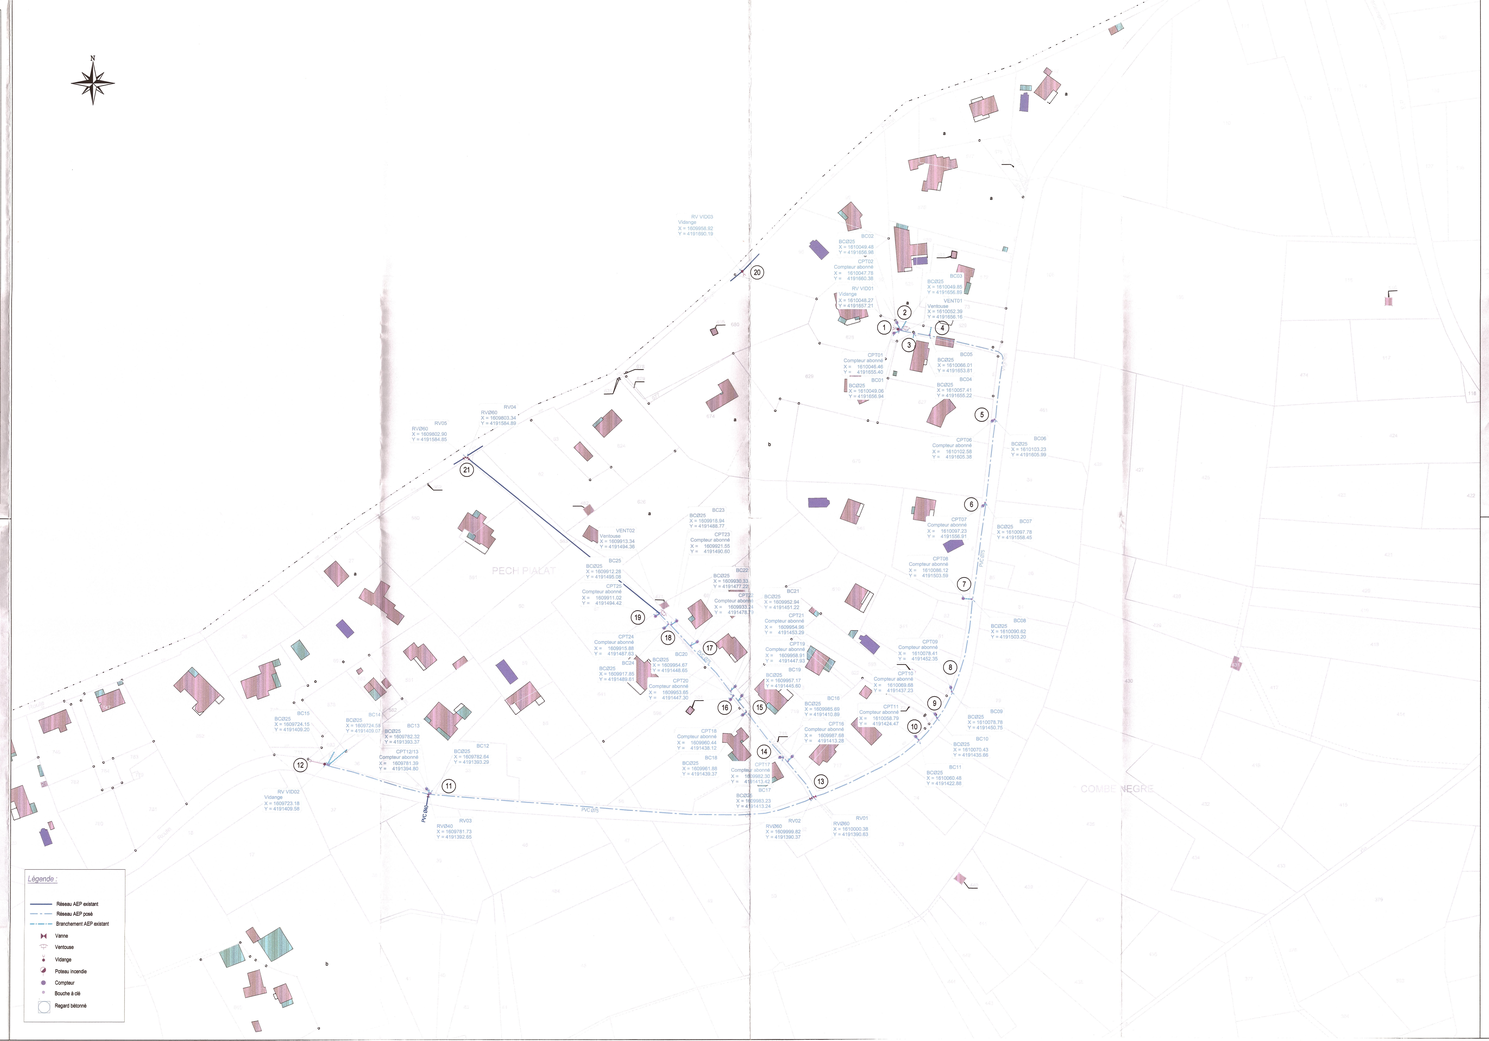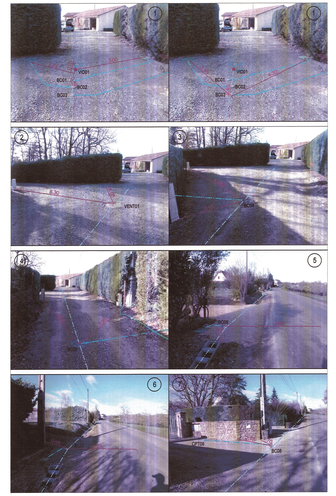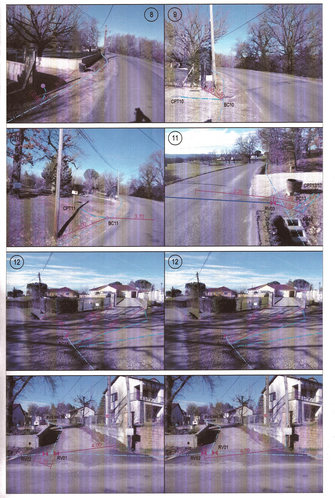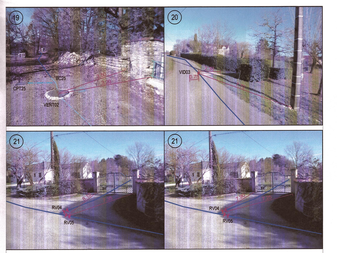
PLAN DE SITUATION AU 1/10 000